

Перв. примен.

Справ. N°

Подп. и дата


Инв. N дубл.

Взам. инв. N°

Подп. и дата

Инв. N° подл.

План 1 этажа

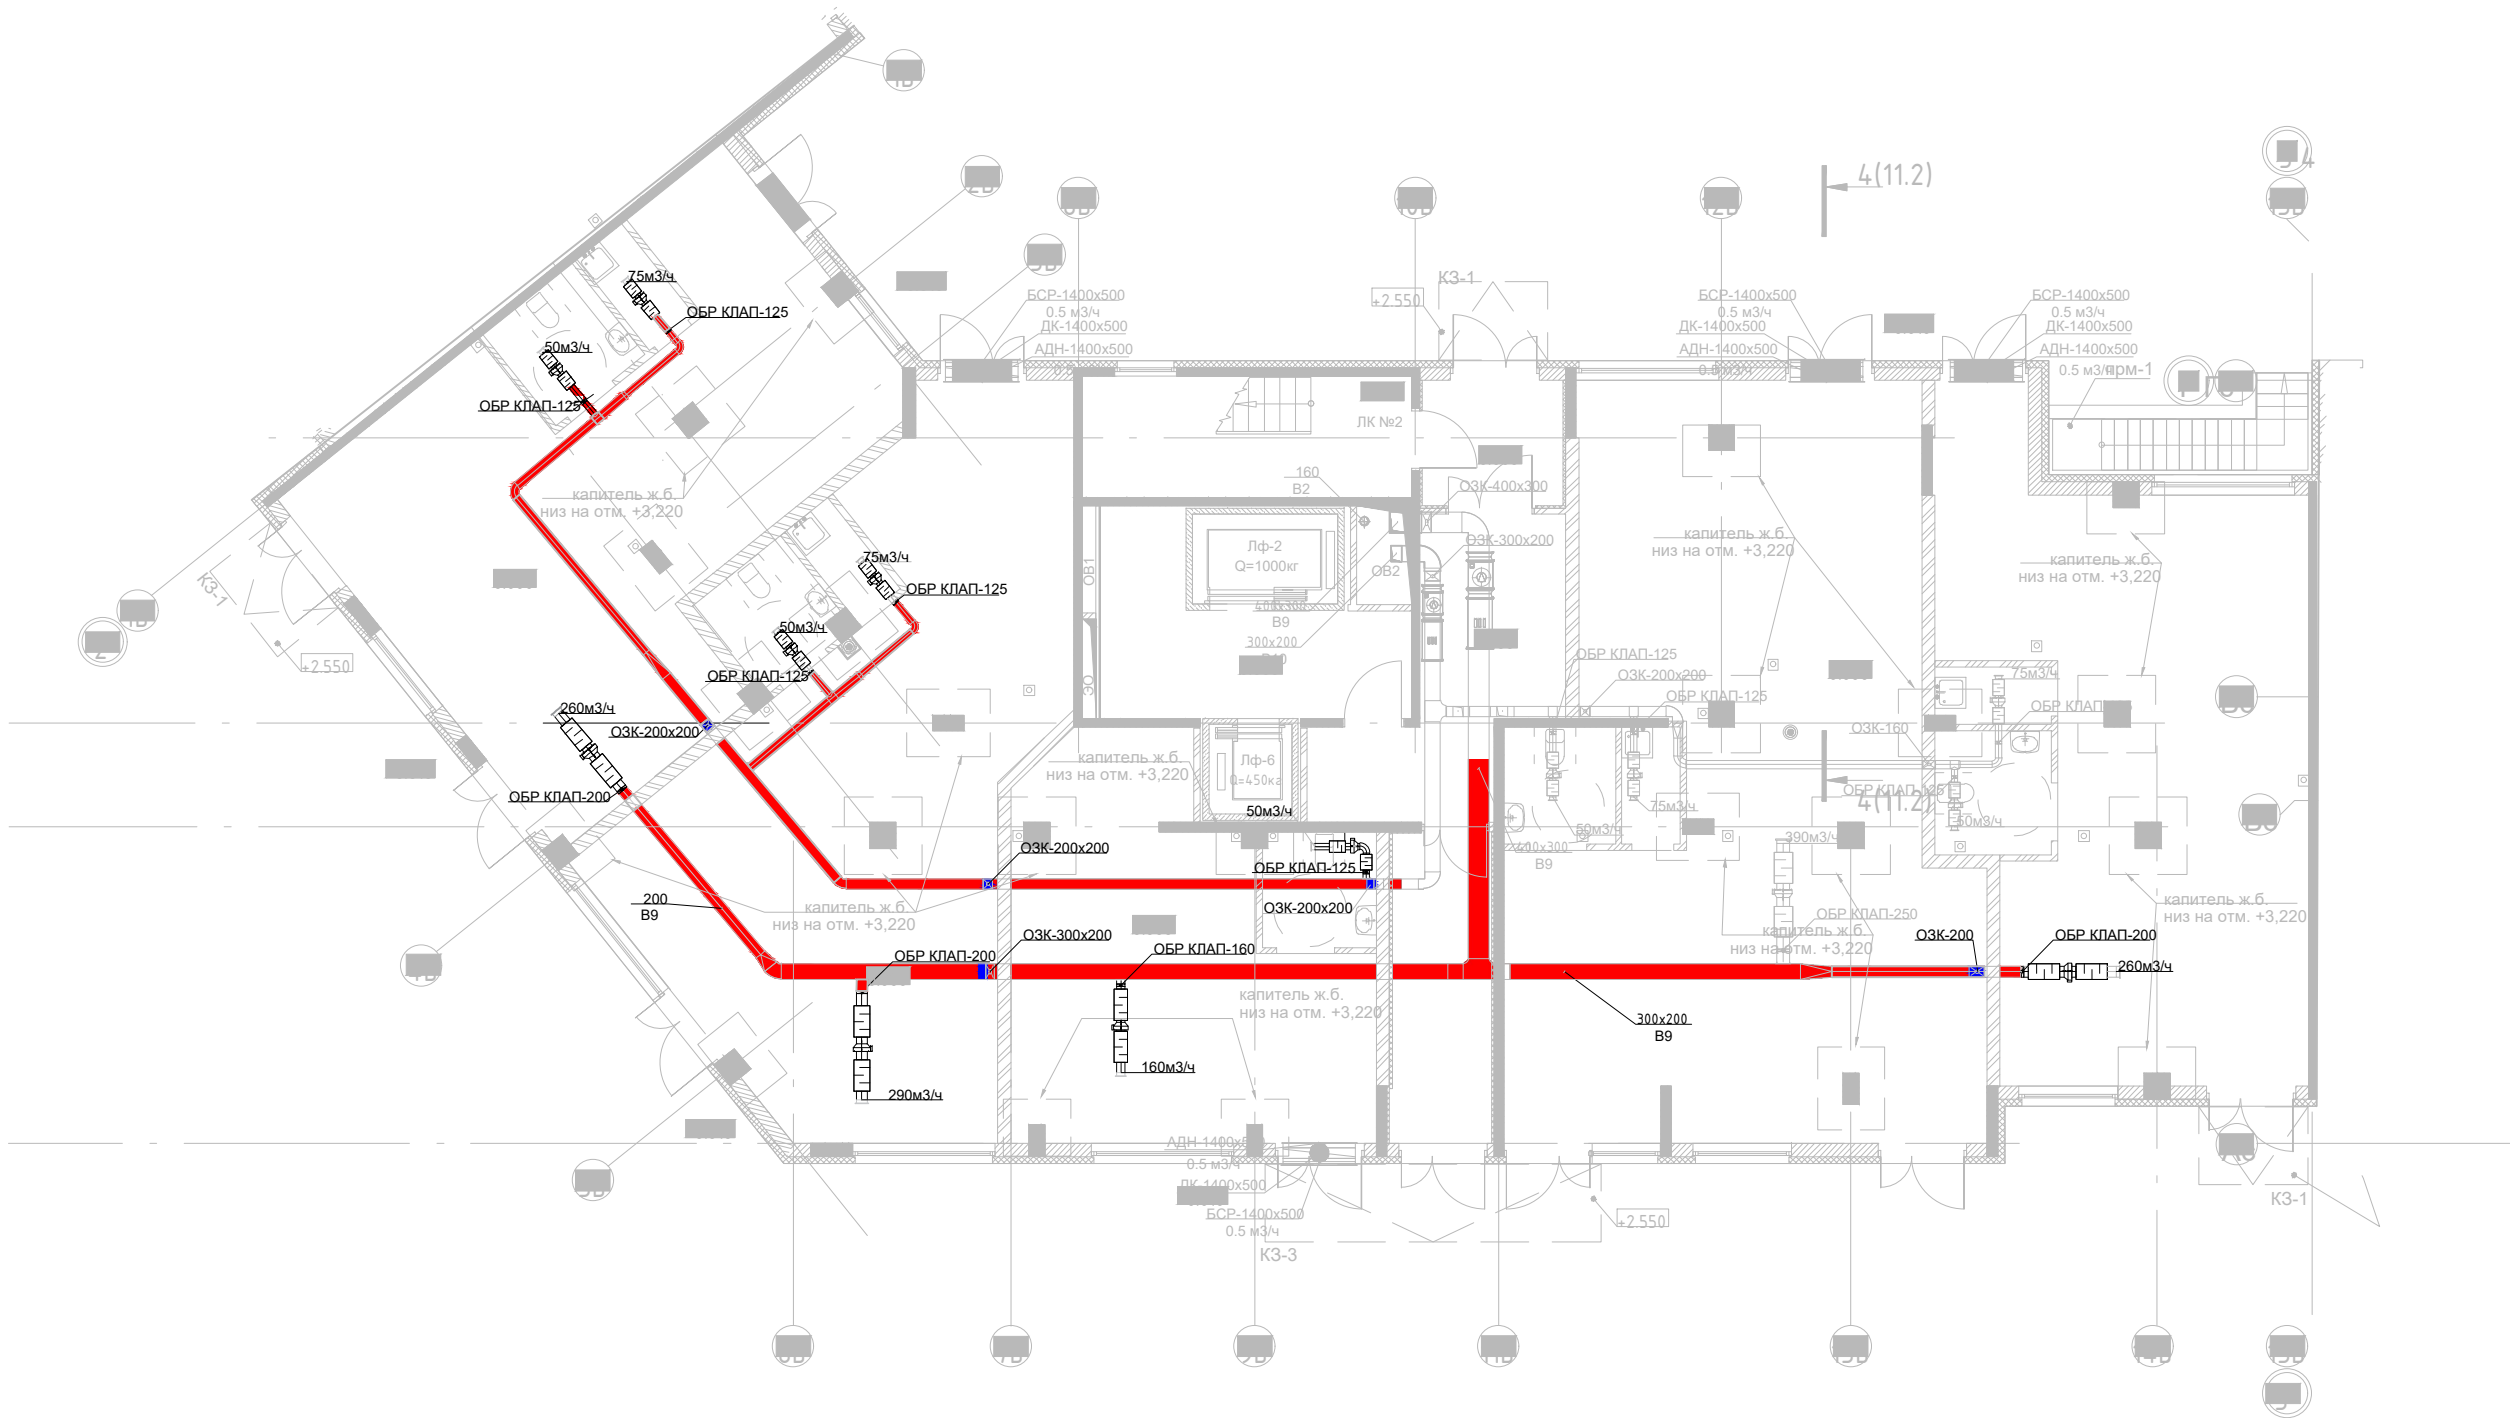

					Исполнительная схема за период: апрель–август			
Изм	Лист	N° докум.	Подп.	Дата	Многоквартирный многоэтажный дом со встроенно–пристроенными помещениями	Лит.	Масса	Масштаб
Разраб.		Твердохлебов				Лист		
Пров.		Хрустов				Листов		
Т.контр.								
Н.контр.								
Утв.								
План 1 этажа, секция 2								